



E: 11.10.18

Bestandsplan

Gemeinde: Niedereschach / Kappel
Bauvorhaben Menath
Maßstab 1:500



Käppeleäcker

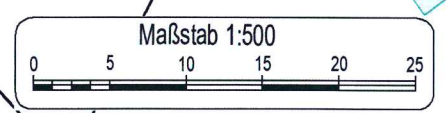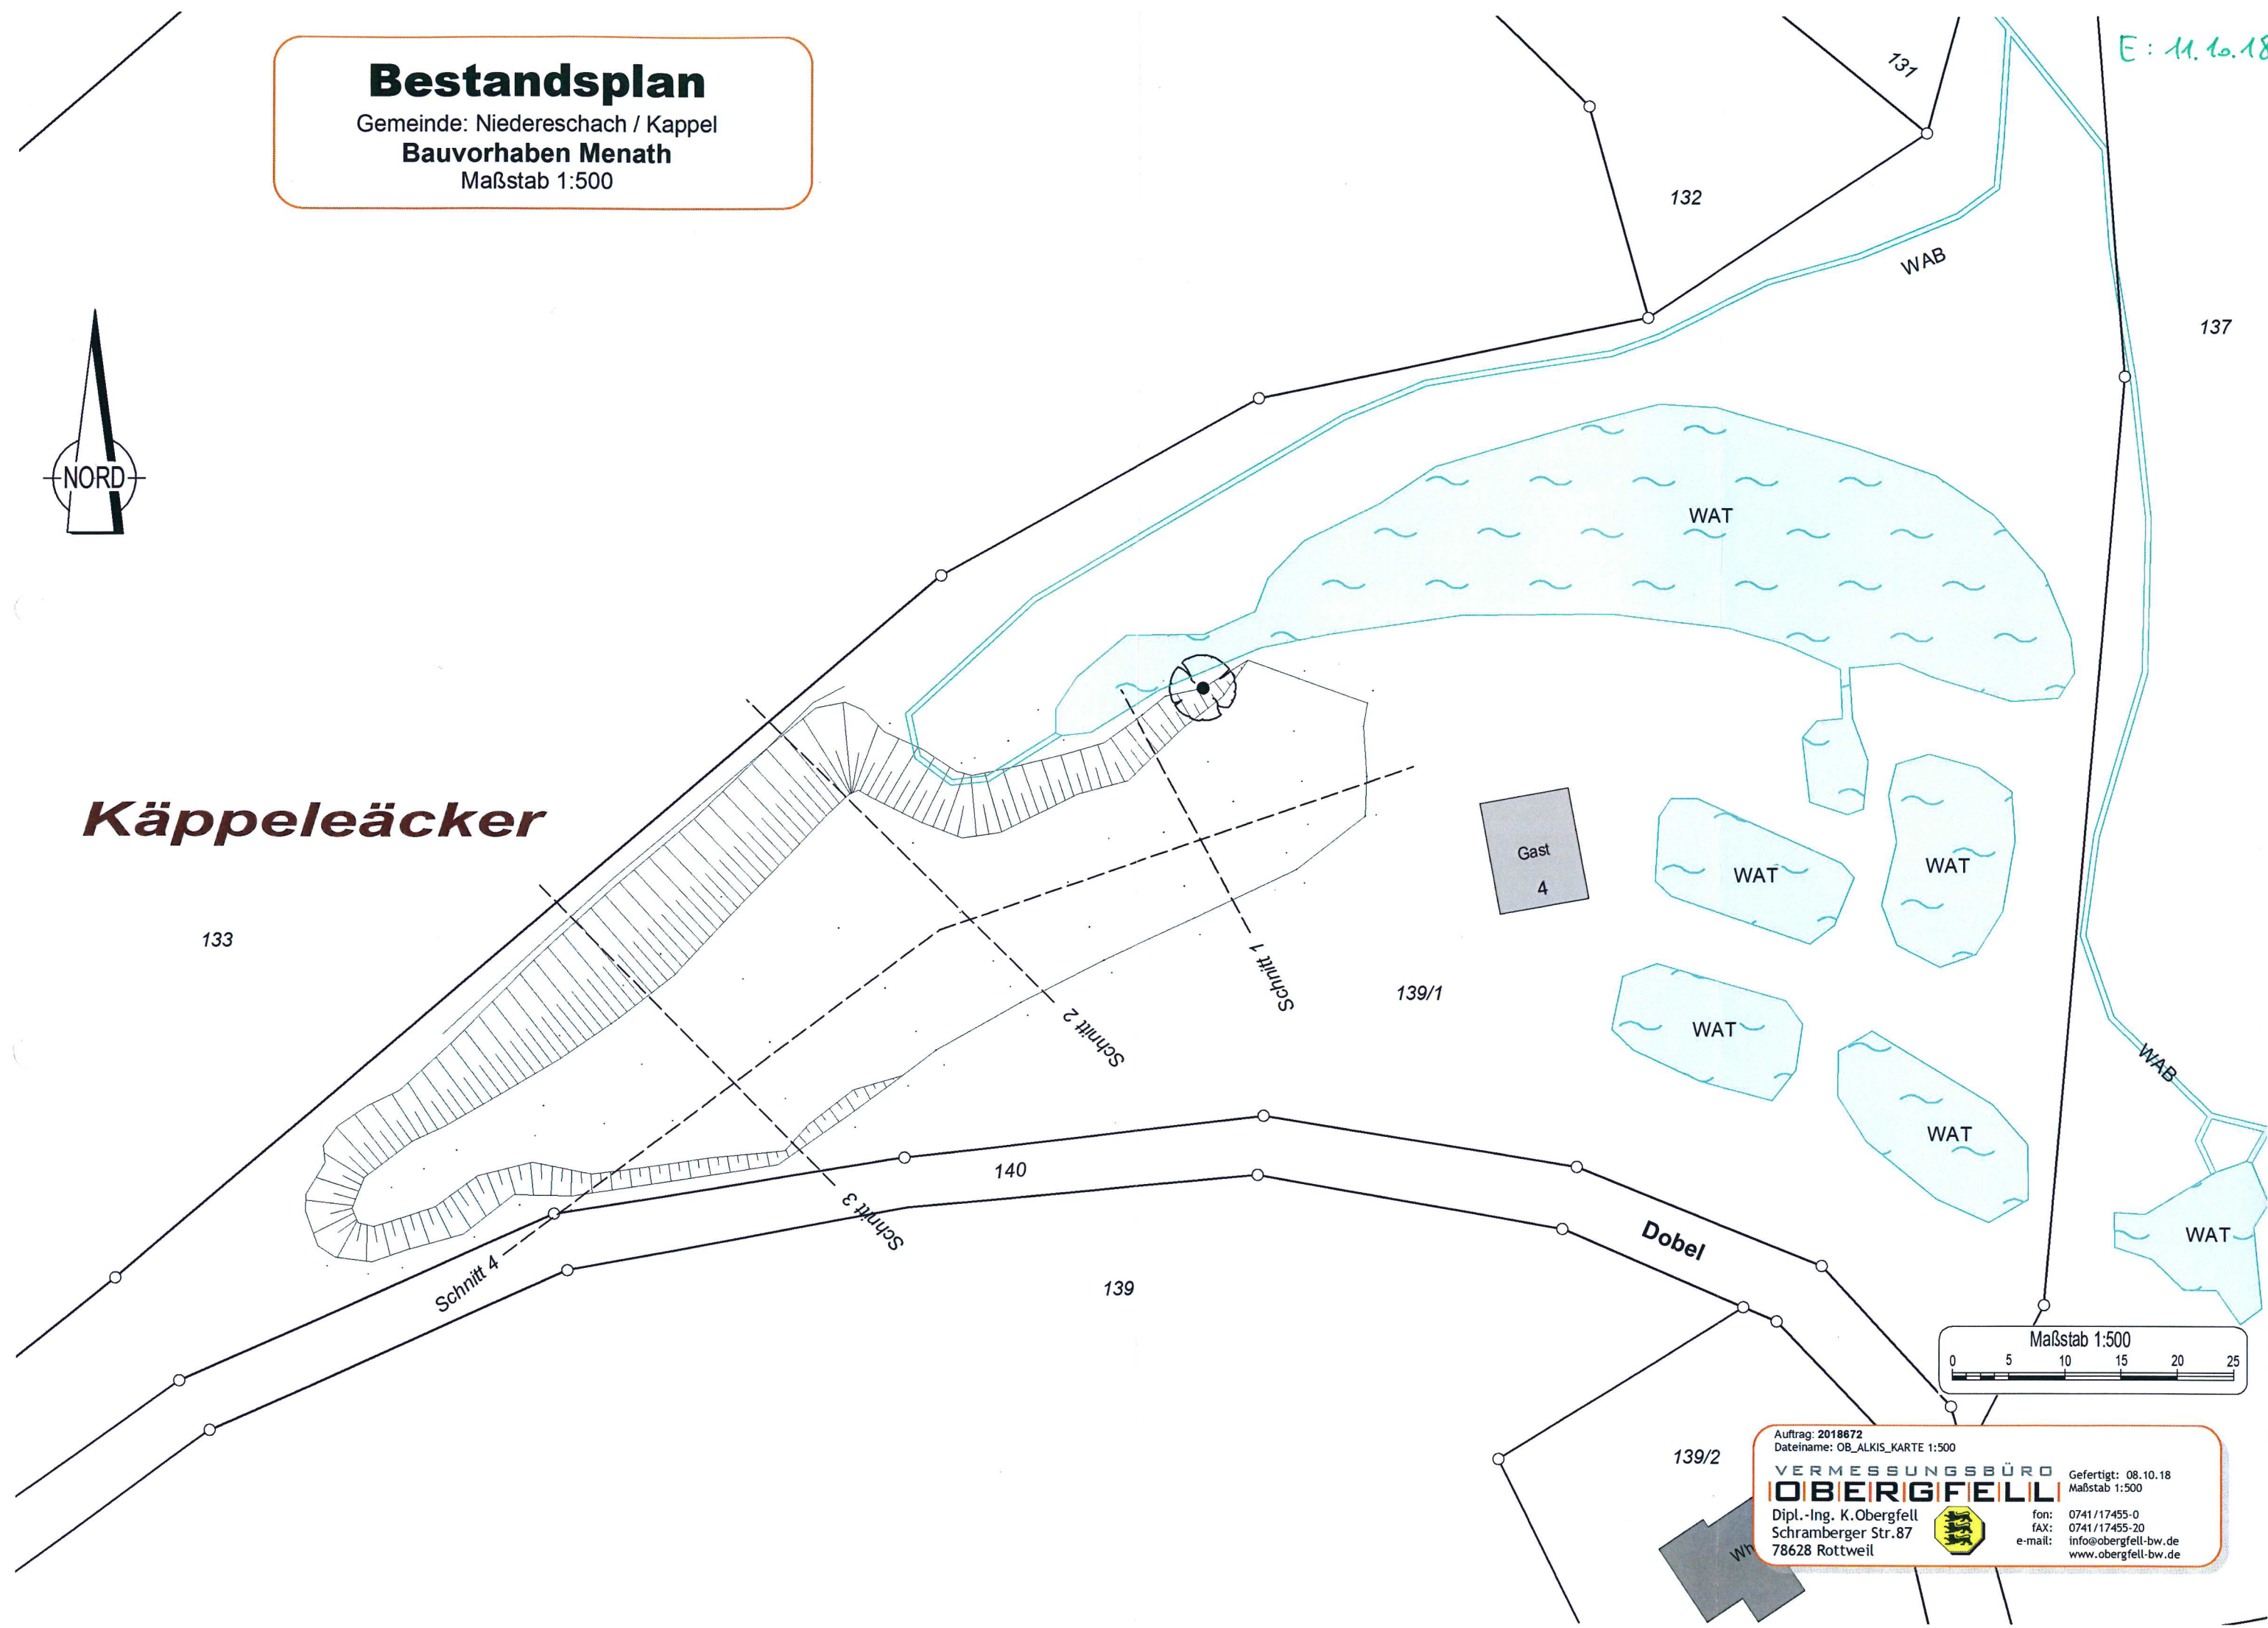

Auftrag: 2018672
Dateiname: OB_ALKIS_KARTE 1:500

VERMESSUNGSBÜRO OBERGFELL

Dipl.-Ing. K.Obergfell
Schramberger Str.87
78628 Rottweil

fon: 0741/17455-0
fax: 0741/17455-20
e-mail: info@obergfell-bw.de
www.obergfell-bw.de

Gefertigt: 08.10.18
Maßstab 1:500