



Bestandsplan

Projekt:

Gemarkung: Schabenhäuser

Flurstück: 99, 99/2

M. 1:250

219577


Gefertigt: 04.12.2019

Geänd./erg.:

mandolla + gilbert
vermessung

Kohlerberg

99/2

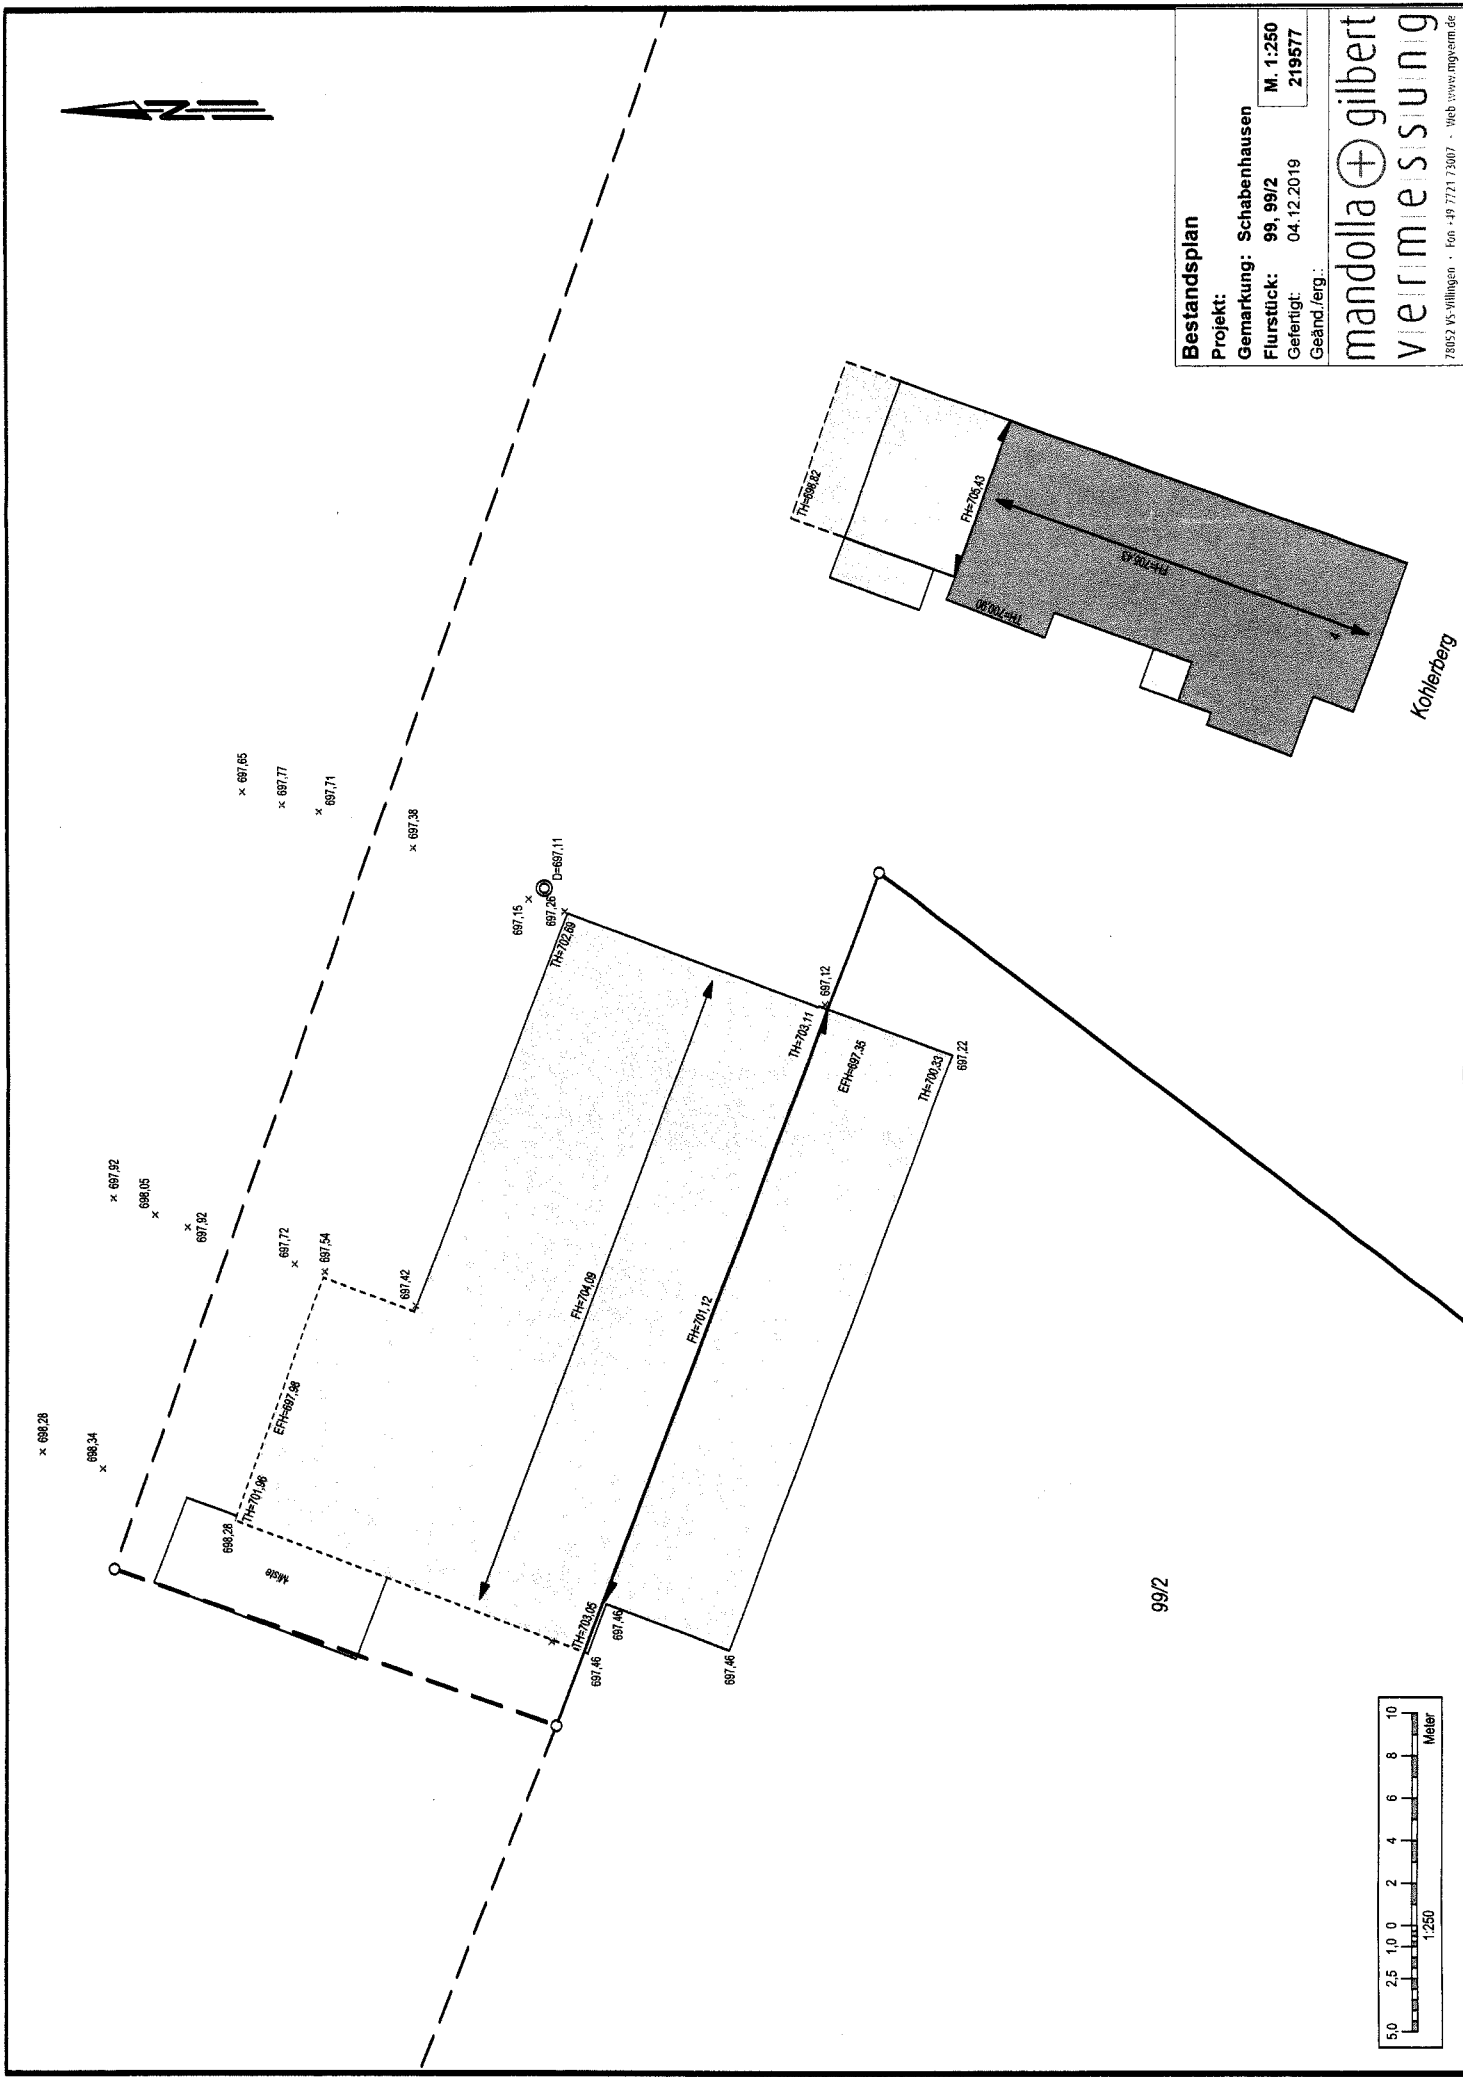

